


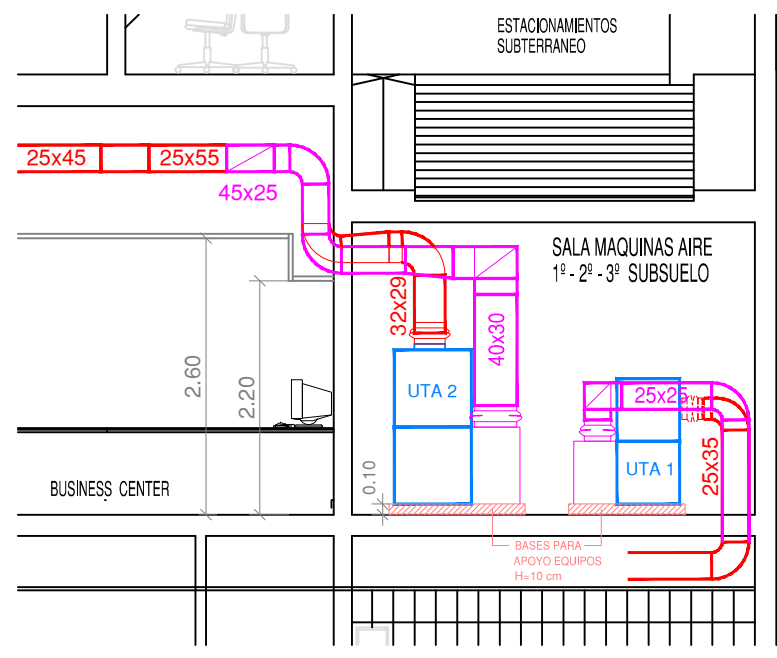


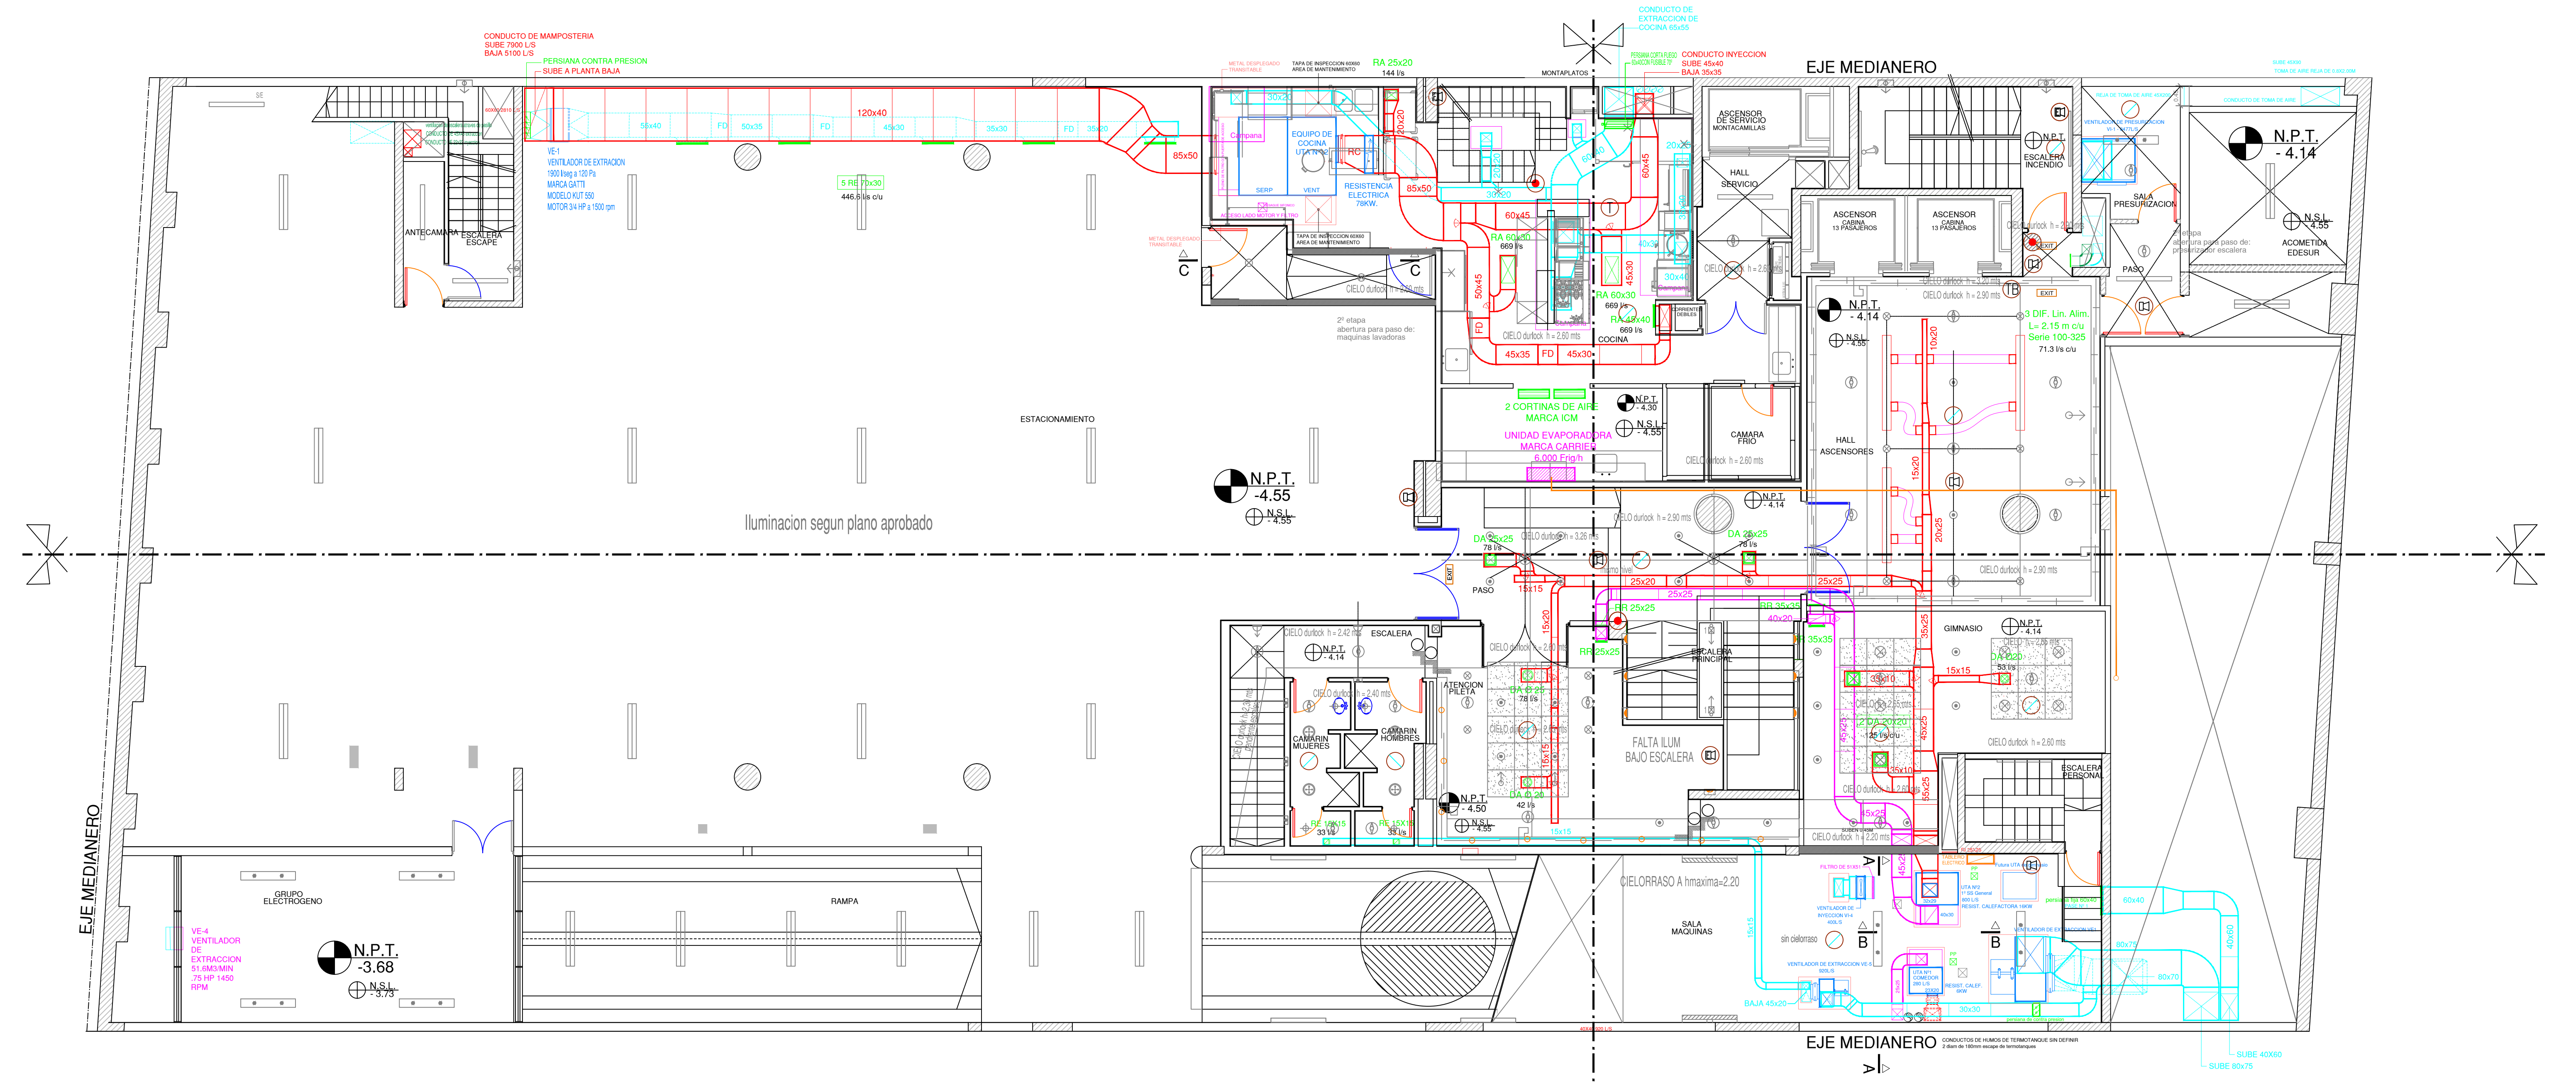

CORTE A-A - UTAS 1 Y 2

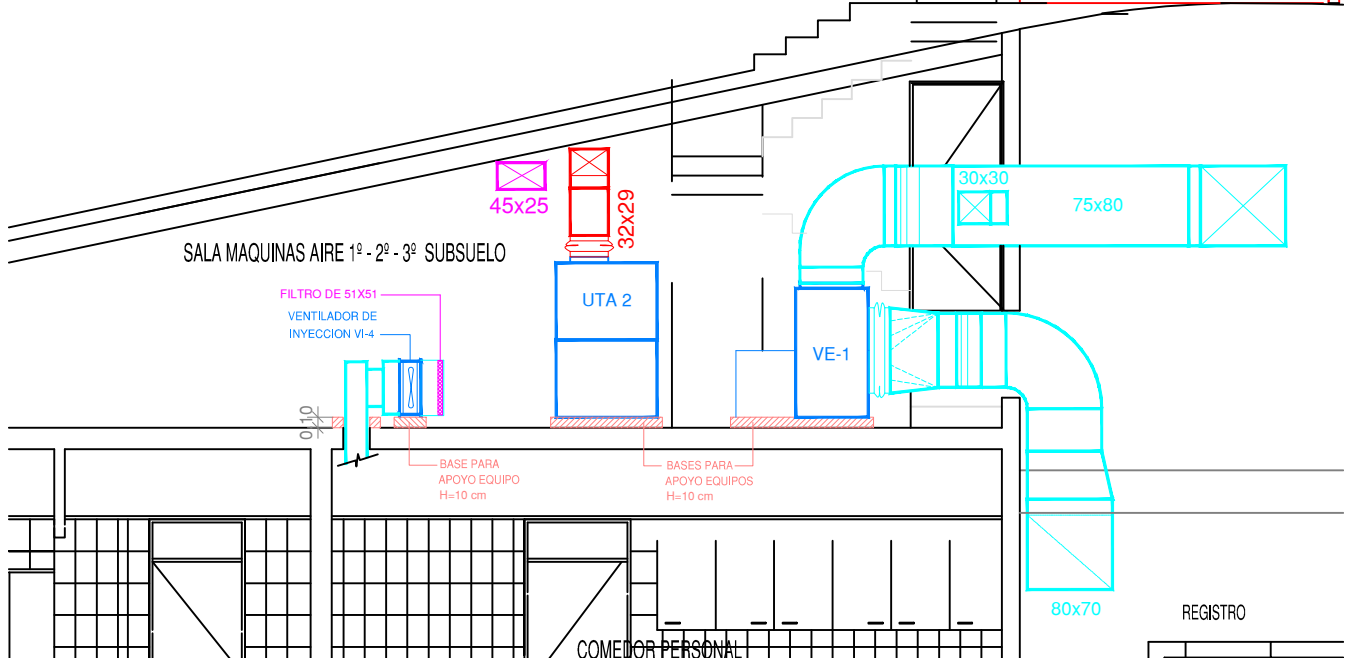

CORTE B-B - UTA 2

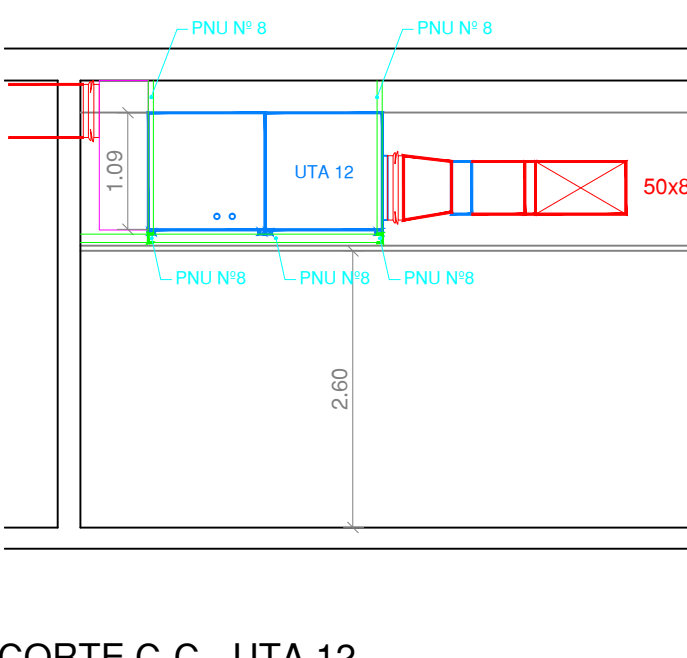

CORTE C-C - UTA 12

LOS CALIBRES DE CHAPA GALVANIZADA A UTILIZAR SERAN LOS SIGUIENTES:

- PARA CONDUCTOS RECTANGULARES	
CONDUCTO DE LADO MAYOR HASTA 0,75 m	BWG Nº 24
CONDUCTO DE LADO MAYOR HASTA 1,50 m	BWG Nº 22
CONDUCTO DE LADO MAYOR SUPERIOR A 1,50 m	BWG Nº 20
- PARA CONDUCTOS CIRCULARES	
DIAMETRO 20 cm Y MENORES	BWG Nº 24
DIAMETRO 21 cm HASTA 60 cm	BWG Nº 22
DIAMETRO 61 cm HASTA 90 cm	BWG Nº 20

AISLACION DE CONDUCTOS

LOS CONDUCTOS DE ALIMENTACION DE AIRE ACONDICIONADO SE AISLARON CON FIELTRO DE LANA DE VIDRIO DE 38 mm DE ESPESOR CON FOIL DE ALUMINIO, SUJETO CON ALAMBRE GALVANIZADO CALIBRE 22 CADA 50cm.

SOPORTE DE CONDUCTOS

- LOS CONDUCTOS A LA VISTA SE SOPORTARON MEDIANTE PLANCHUELA DE HIERRO DE 3/4" x 1/8" CON TERMINACION ANTIOXIDO GRIS CADA 2 mts COMO MAXIMO.
- LOS CONDUCTOS DENTRO DE CIELORRASO SE SOPORTARON MEDIANTE FLEJE PERFORADO GALVANIZADO CADA 2 mts COMO MAXIMO

REJAS Y DIFUSORES

- INYECCION: DE CHAPA DOBLE DECAPADA DOBLE DEFLEXION CON 100% DE REGULACION
- RETORNO Y EXTRACCION: DE CHAPA DOBLE DECAPADA CON ALETAS TIPO CELOSIA CON 100% DE REGULACION
- DIFUSORES CIRCULARES: DE CHAPA DOBLE DECAPADA TIPO S1 CON 100% DE REGULACION
- DIFUSORES CUADRADOS: DE CHAPA DOBLE DECAPADA CON 100% DE REGULACION

Conforme a Obra	08/03/05	G.H.	C.M.	
Definición de sala de maquinas	28/04/04	G.H.	C.M.	
Segun ultimo plano cielorrasos	25/03/04	G.H.	C.M.	
Emisión para aprobación	27/01/04	G.H.	C.M.	
REVISION	DESCRIPCION	FECHA	EJECUTO	CONTRA
B.P. Instalaciones S.A.				
COLOMBES 148 7° E (1117) CAP. FED. TEL: 4965-7030				
EJECUTO: G.H.	OBRA: N° 1044 - HOTEL REGAL PACIFIC			
PROYECTO: C.M.	DESIGNACION: INSTALACION TERMOMECANICA			
CONTROL: APROBO:	PLANTA 1° SUBSUELO			
FECHA: 27/01/04	DISTRIBUCION DE CONDUCTOS			
ESCALA: 1:50	PLANO N°: IT-004			
EMISION:				