
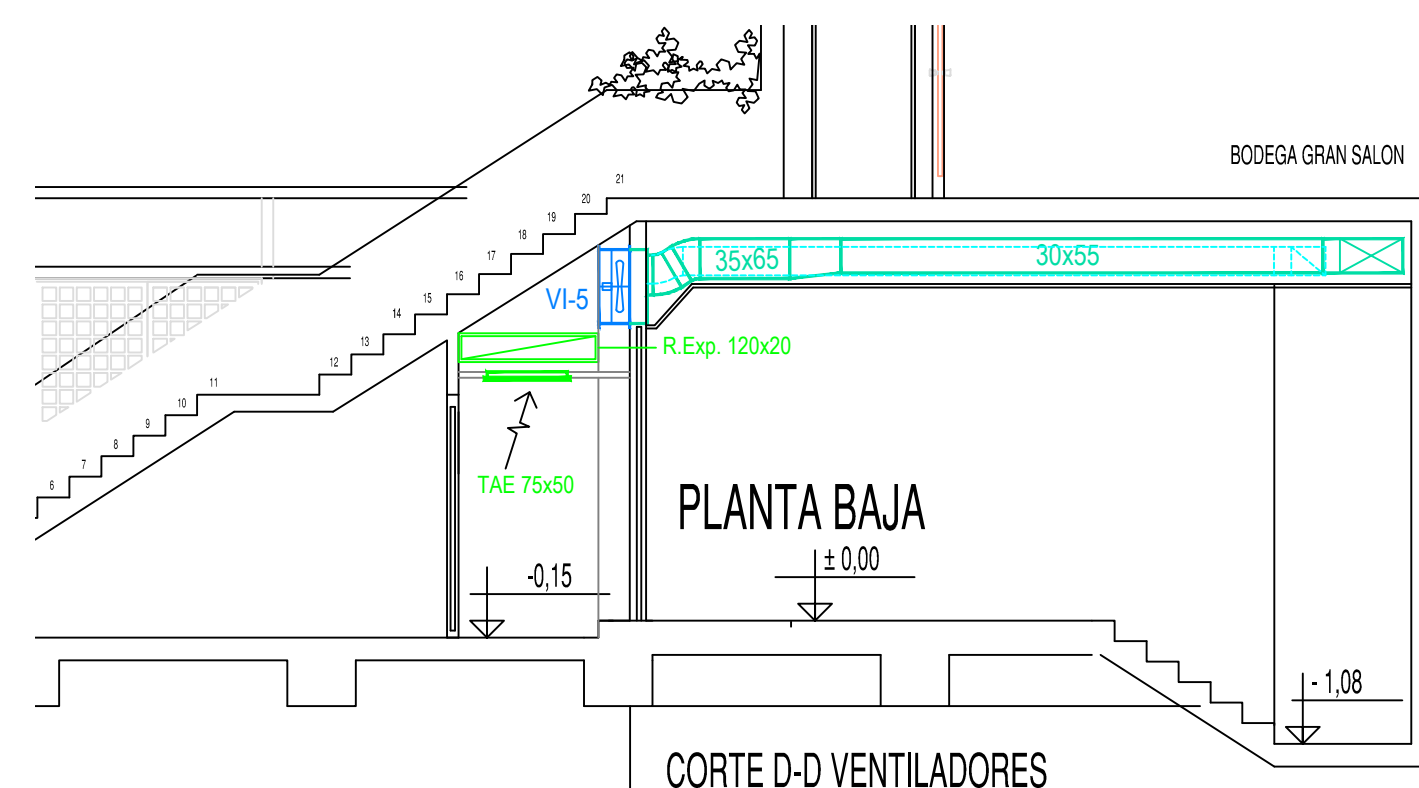
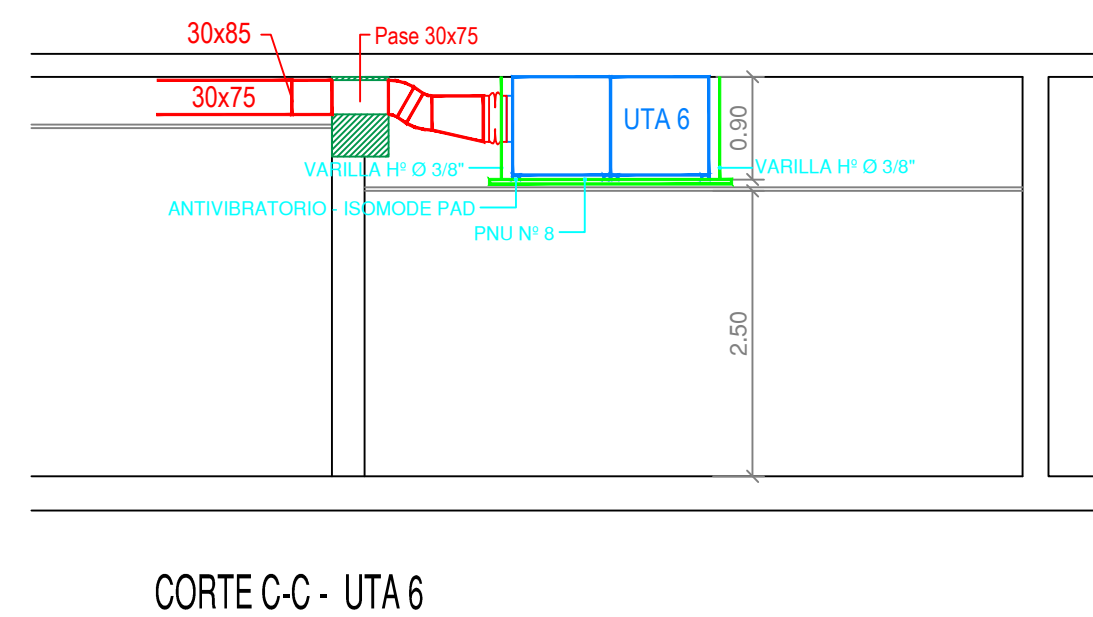
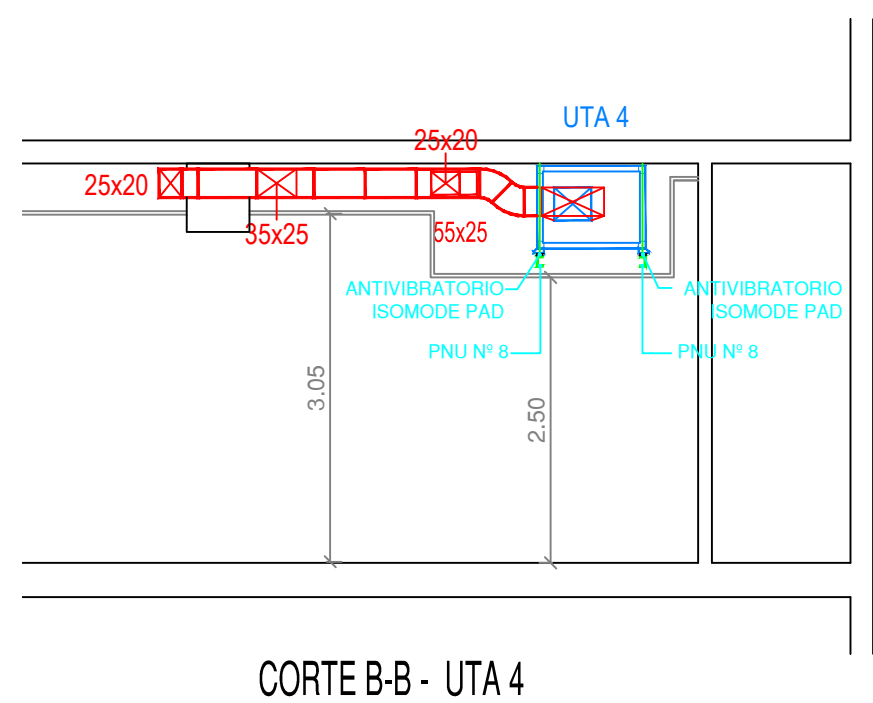
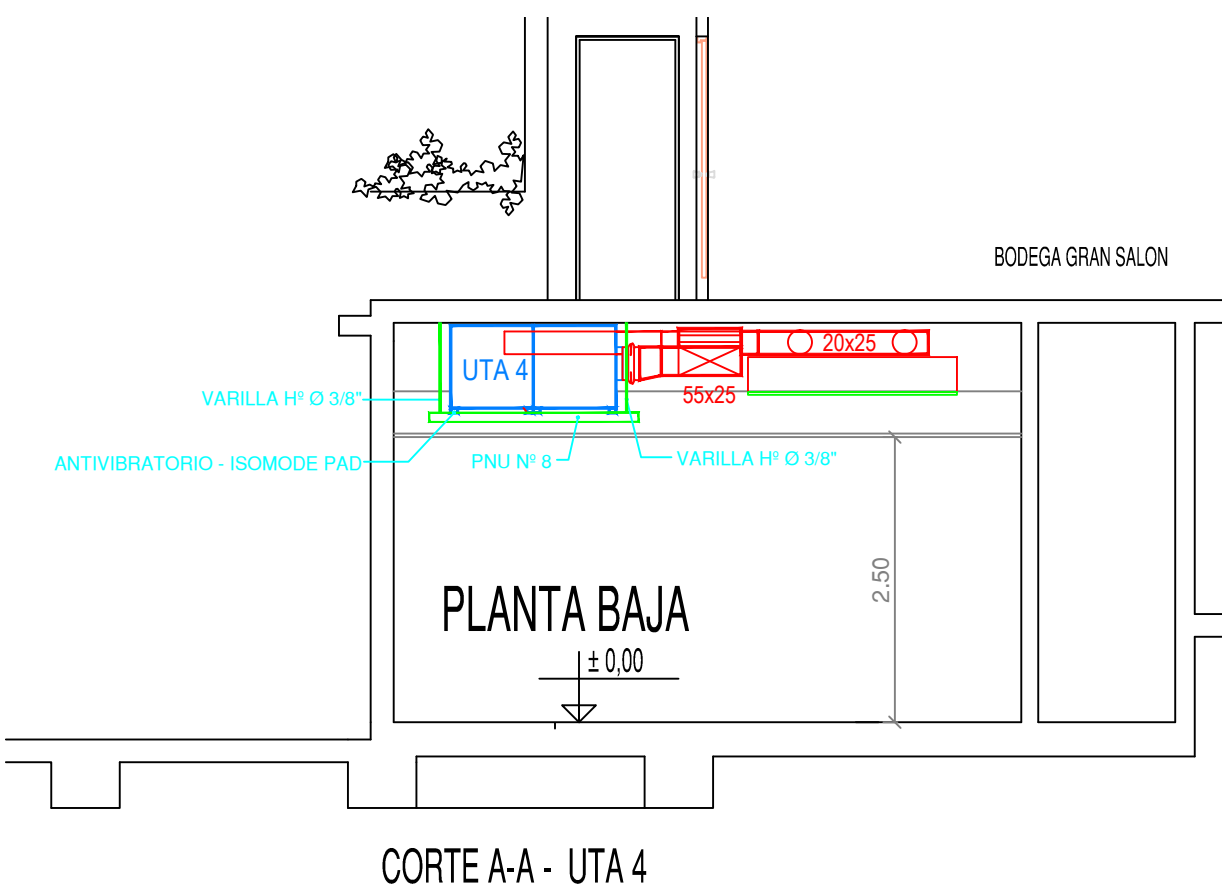


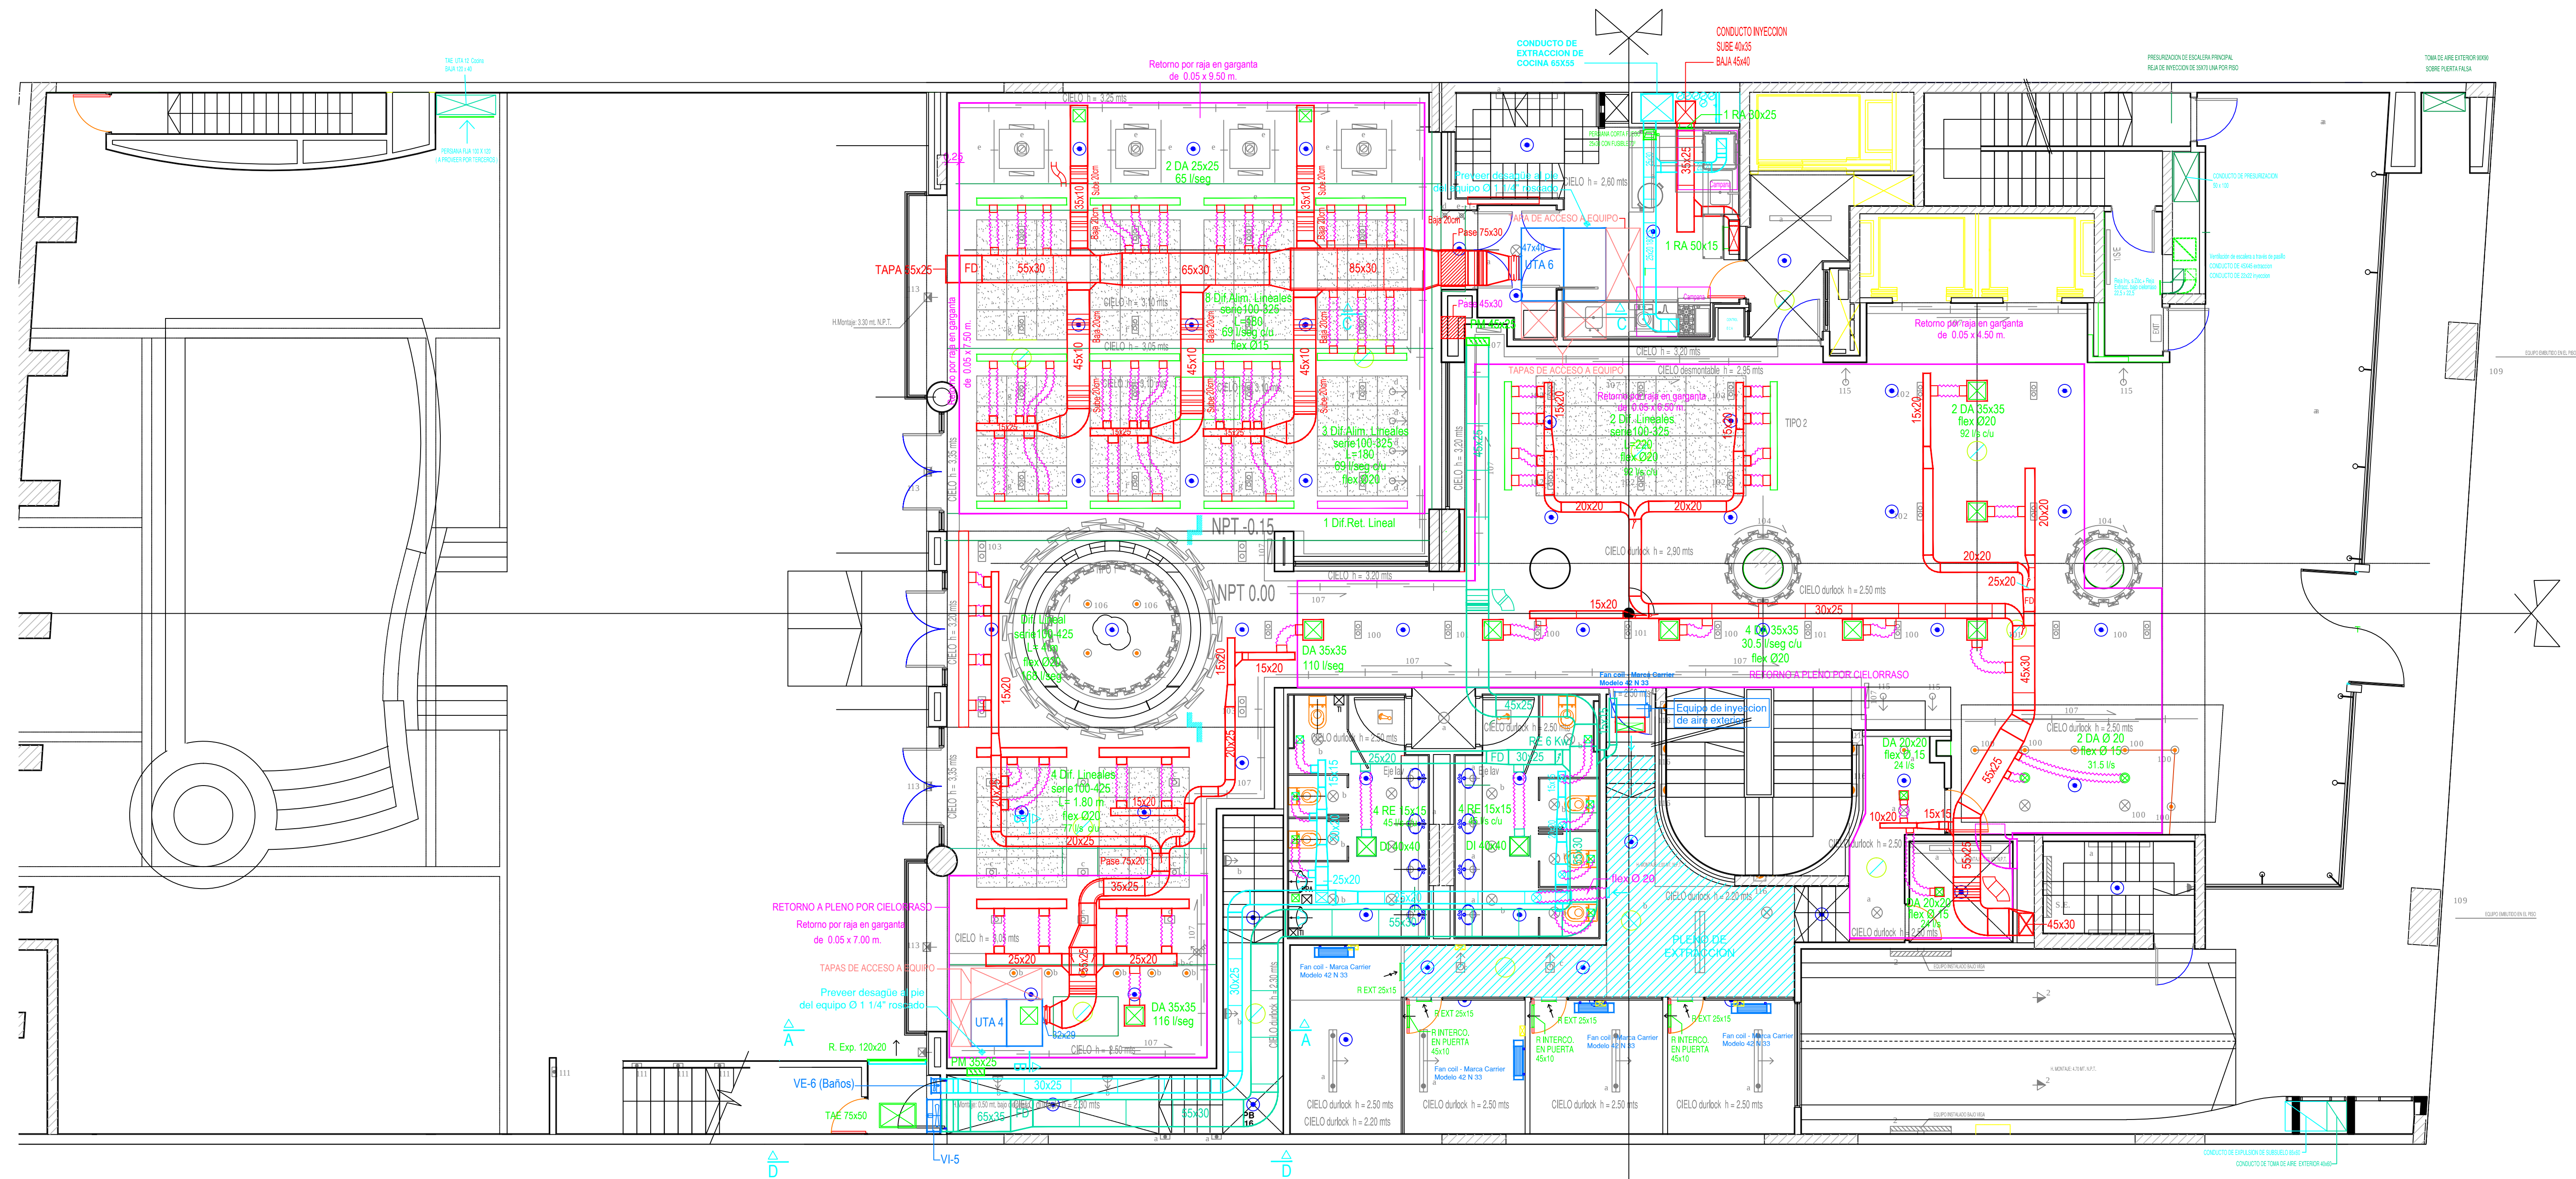

	Conforme a Obra	08/03/05	G.H.	C.M.		
	Agregado sala de maq. ventiladores y A.G.	03/05/04	G.H.	C.M.		
	Modificación según lo solicitado	29/03/04	G.H.	C.M.		
	Modificación según ultimo plano de cielorrasos	18/03/04	G.H.	C.M.		
	Modificación recorrido conductos	02/03/04	G.H.	C.M.		
	Modificación de difusores	27/02/04	H.T.	C.M.		
	Emisión para aprobación	05/02/04	G.H.	C.M.		
REVISION		DESCRIPCION	FECHA	EJECUTO	CONTR.	APROBO
B.P. Instalaciones S.A.						
						
COLOMBRES 148 7° E (1117) CAP. FED. TEL: 4865-7030						
EJECUTO : G.H.		OBRA : N° 1044 - HOTEL REGAL PACIFIC				
PROYECTO : C.M.						
CONTROLO :		DESIGNACION : INSTALACIÓN TERMOMECANICA				
APROBO :		PLANTA BAJA				
FECHA : 05/02/04		DISTRIBUCION DE CONDUCTOS				
ESCALA : 1:50						
EMISION : 		PLANO N° : IT-005				