


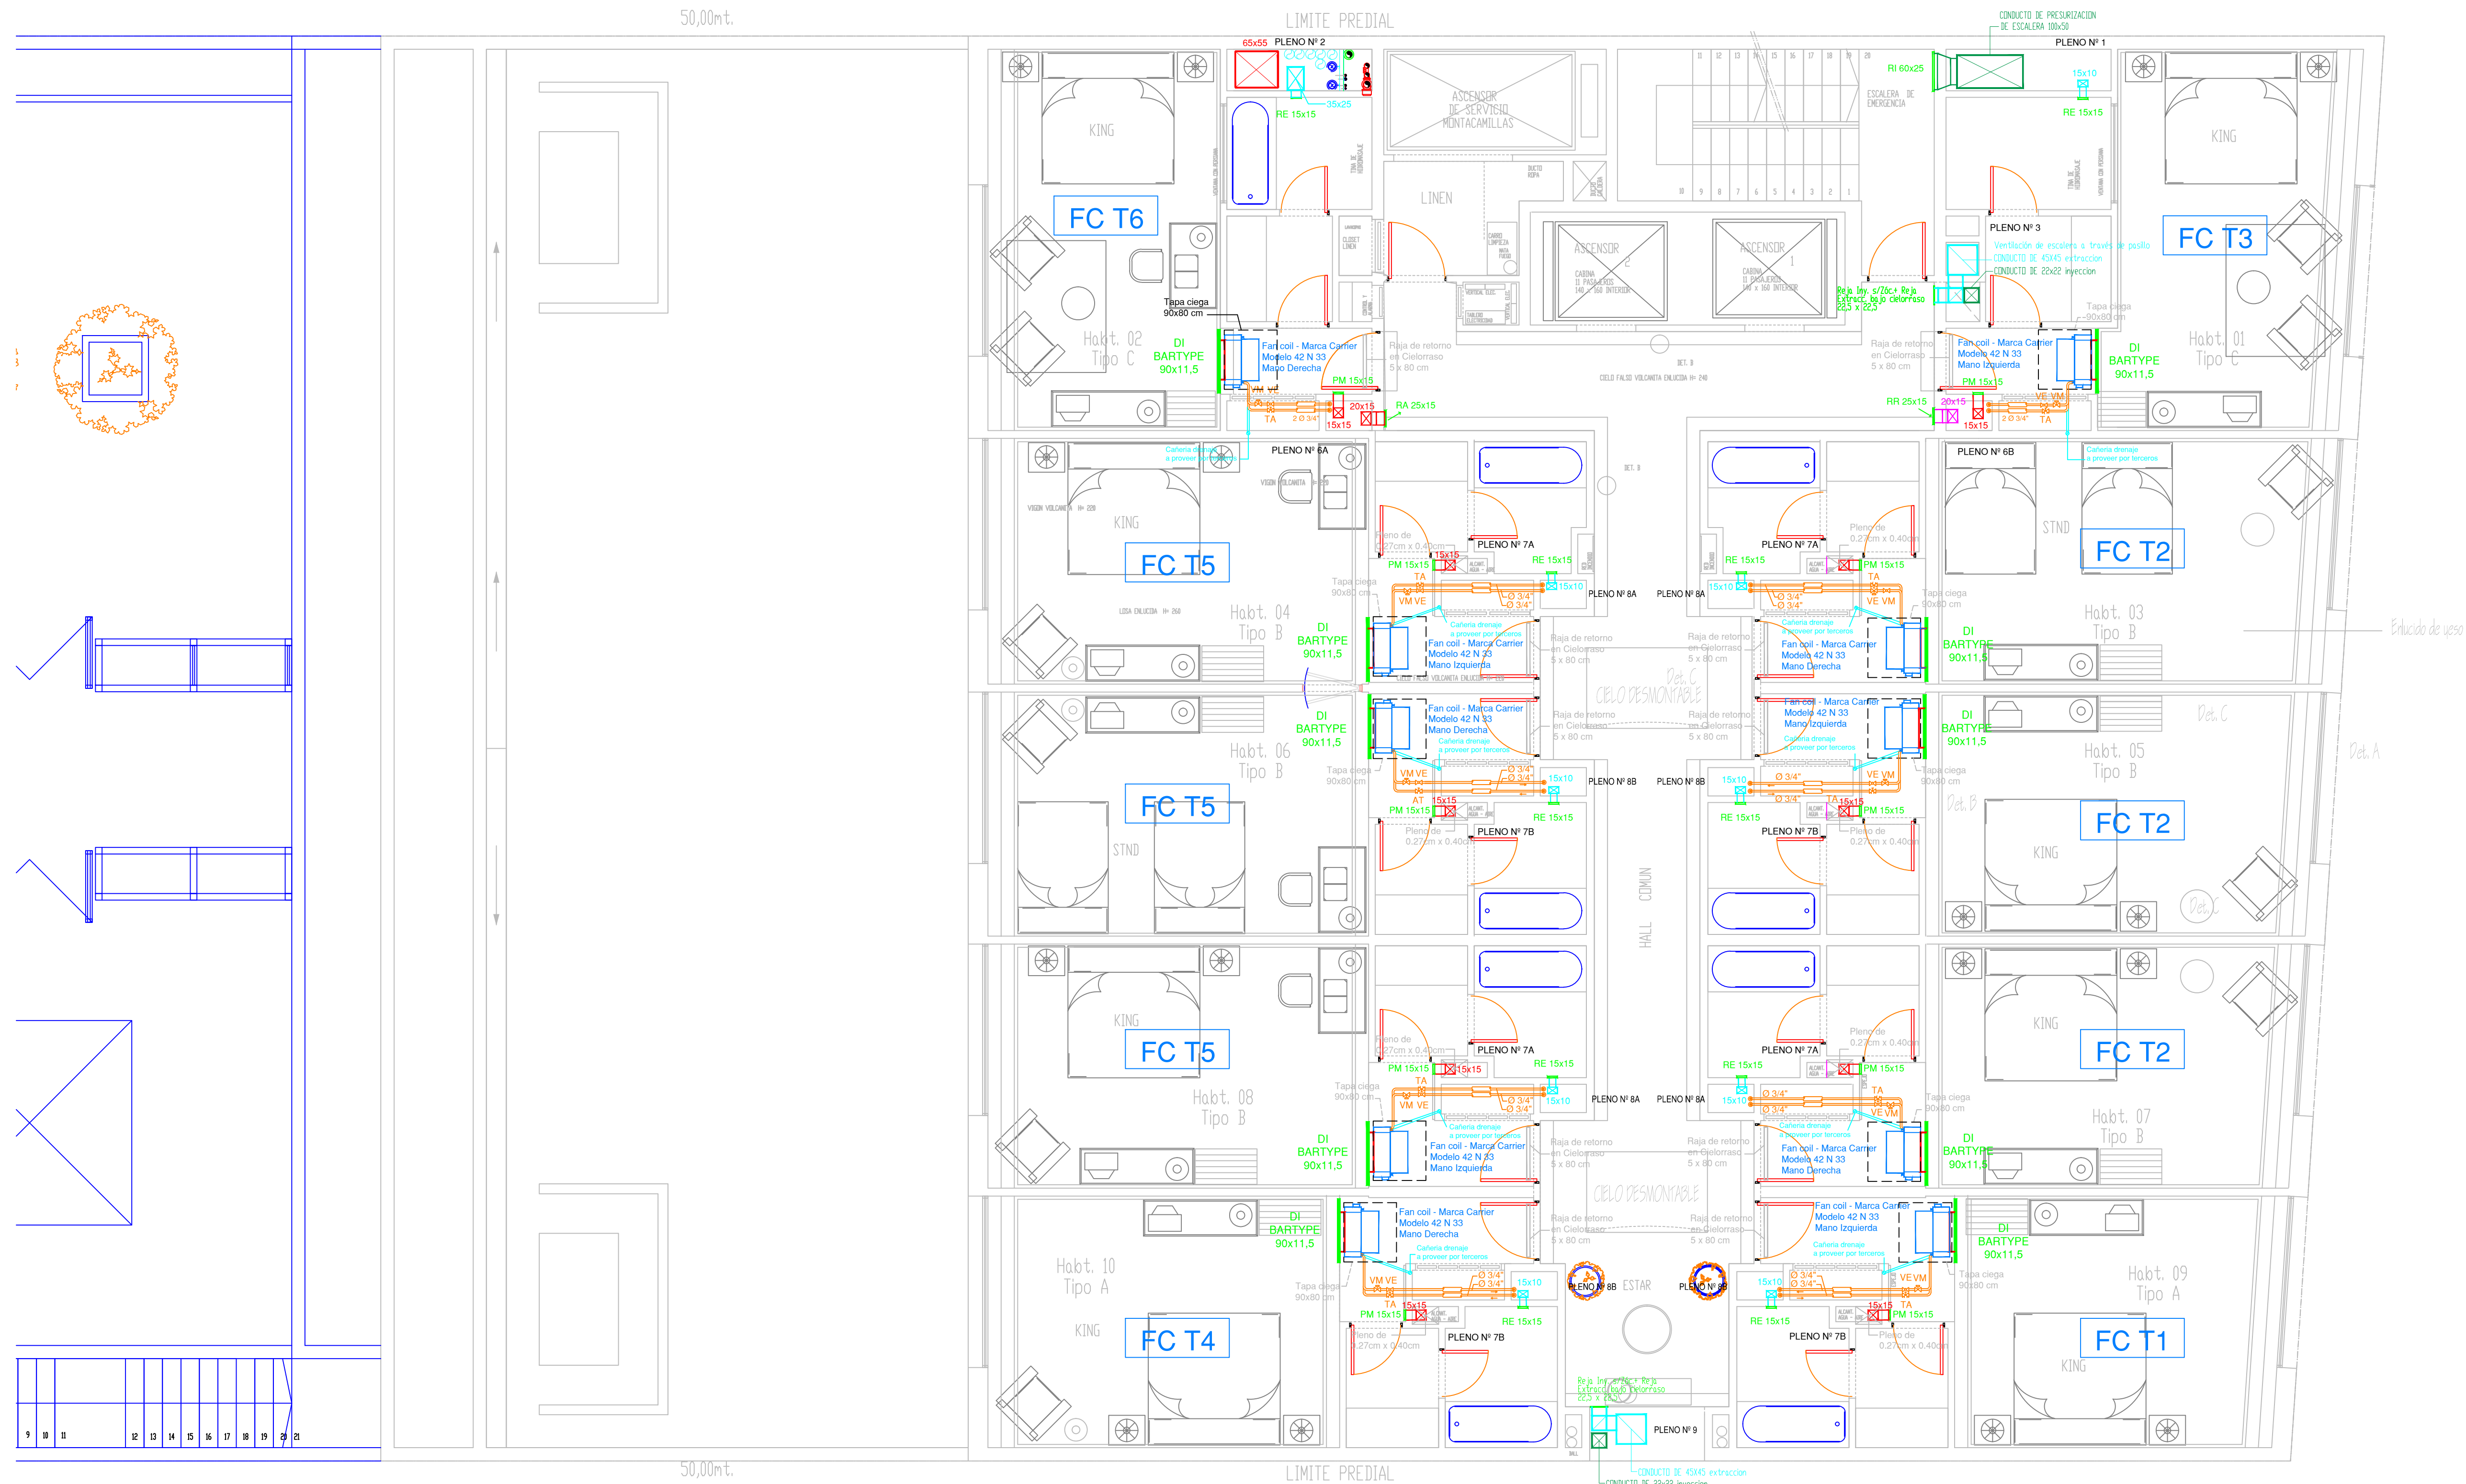

	Conforme a Obra	21/03/05	G.H.	C.M.	
	Revision	12/05/04	G.H.	C.M.	
	Emisión para aprobación	12/02/04	G.H.	C.M.	
REVISION	DESCRIPCION	FECHA	EJECUTO	CONTR.	APROBO
B.P. Instalaciones S.A.					
COLOMBRES 148 7° E (1117) CAP. FED. TEL: 4865-7030					
EJECUTO : G.H.	OBRA : N° 1044 - HOTEL REGAL PACIFIC				
PROYECTO : C.M.					
CONTROLLO :	DESIGNACION :				
APROBO :	INSTALACIÓN TERMOMECHANICA				
FECHA : 12/02/04	PLANTA TIPO 3° A 9° PISO				
ESCALA : 1:50					
EMISION :	PLANO N° : IT-007				