


Colectora de Acceso Norte Ramal Pila

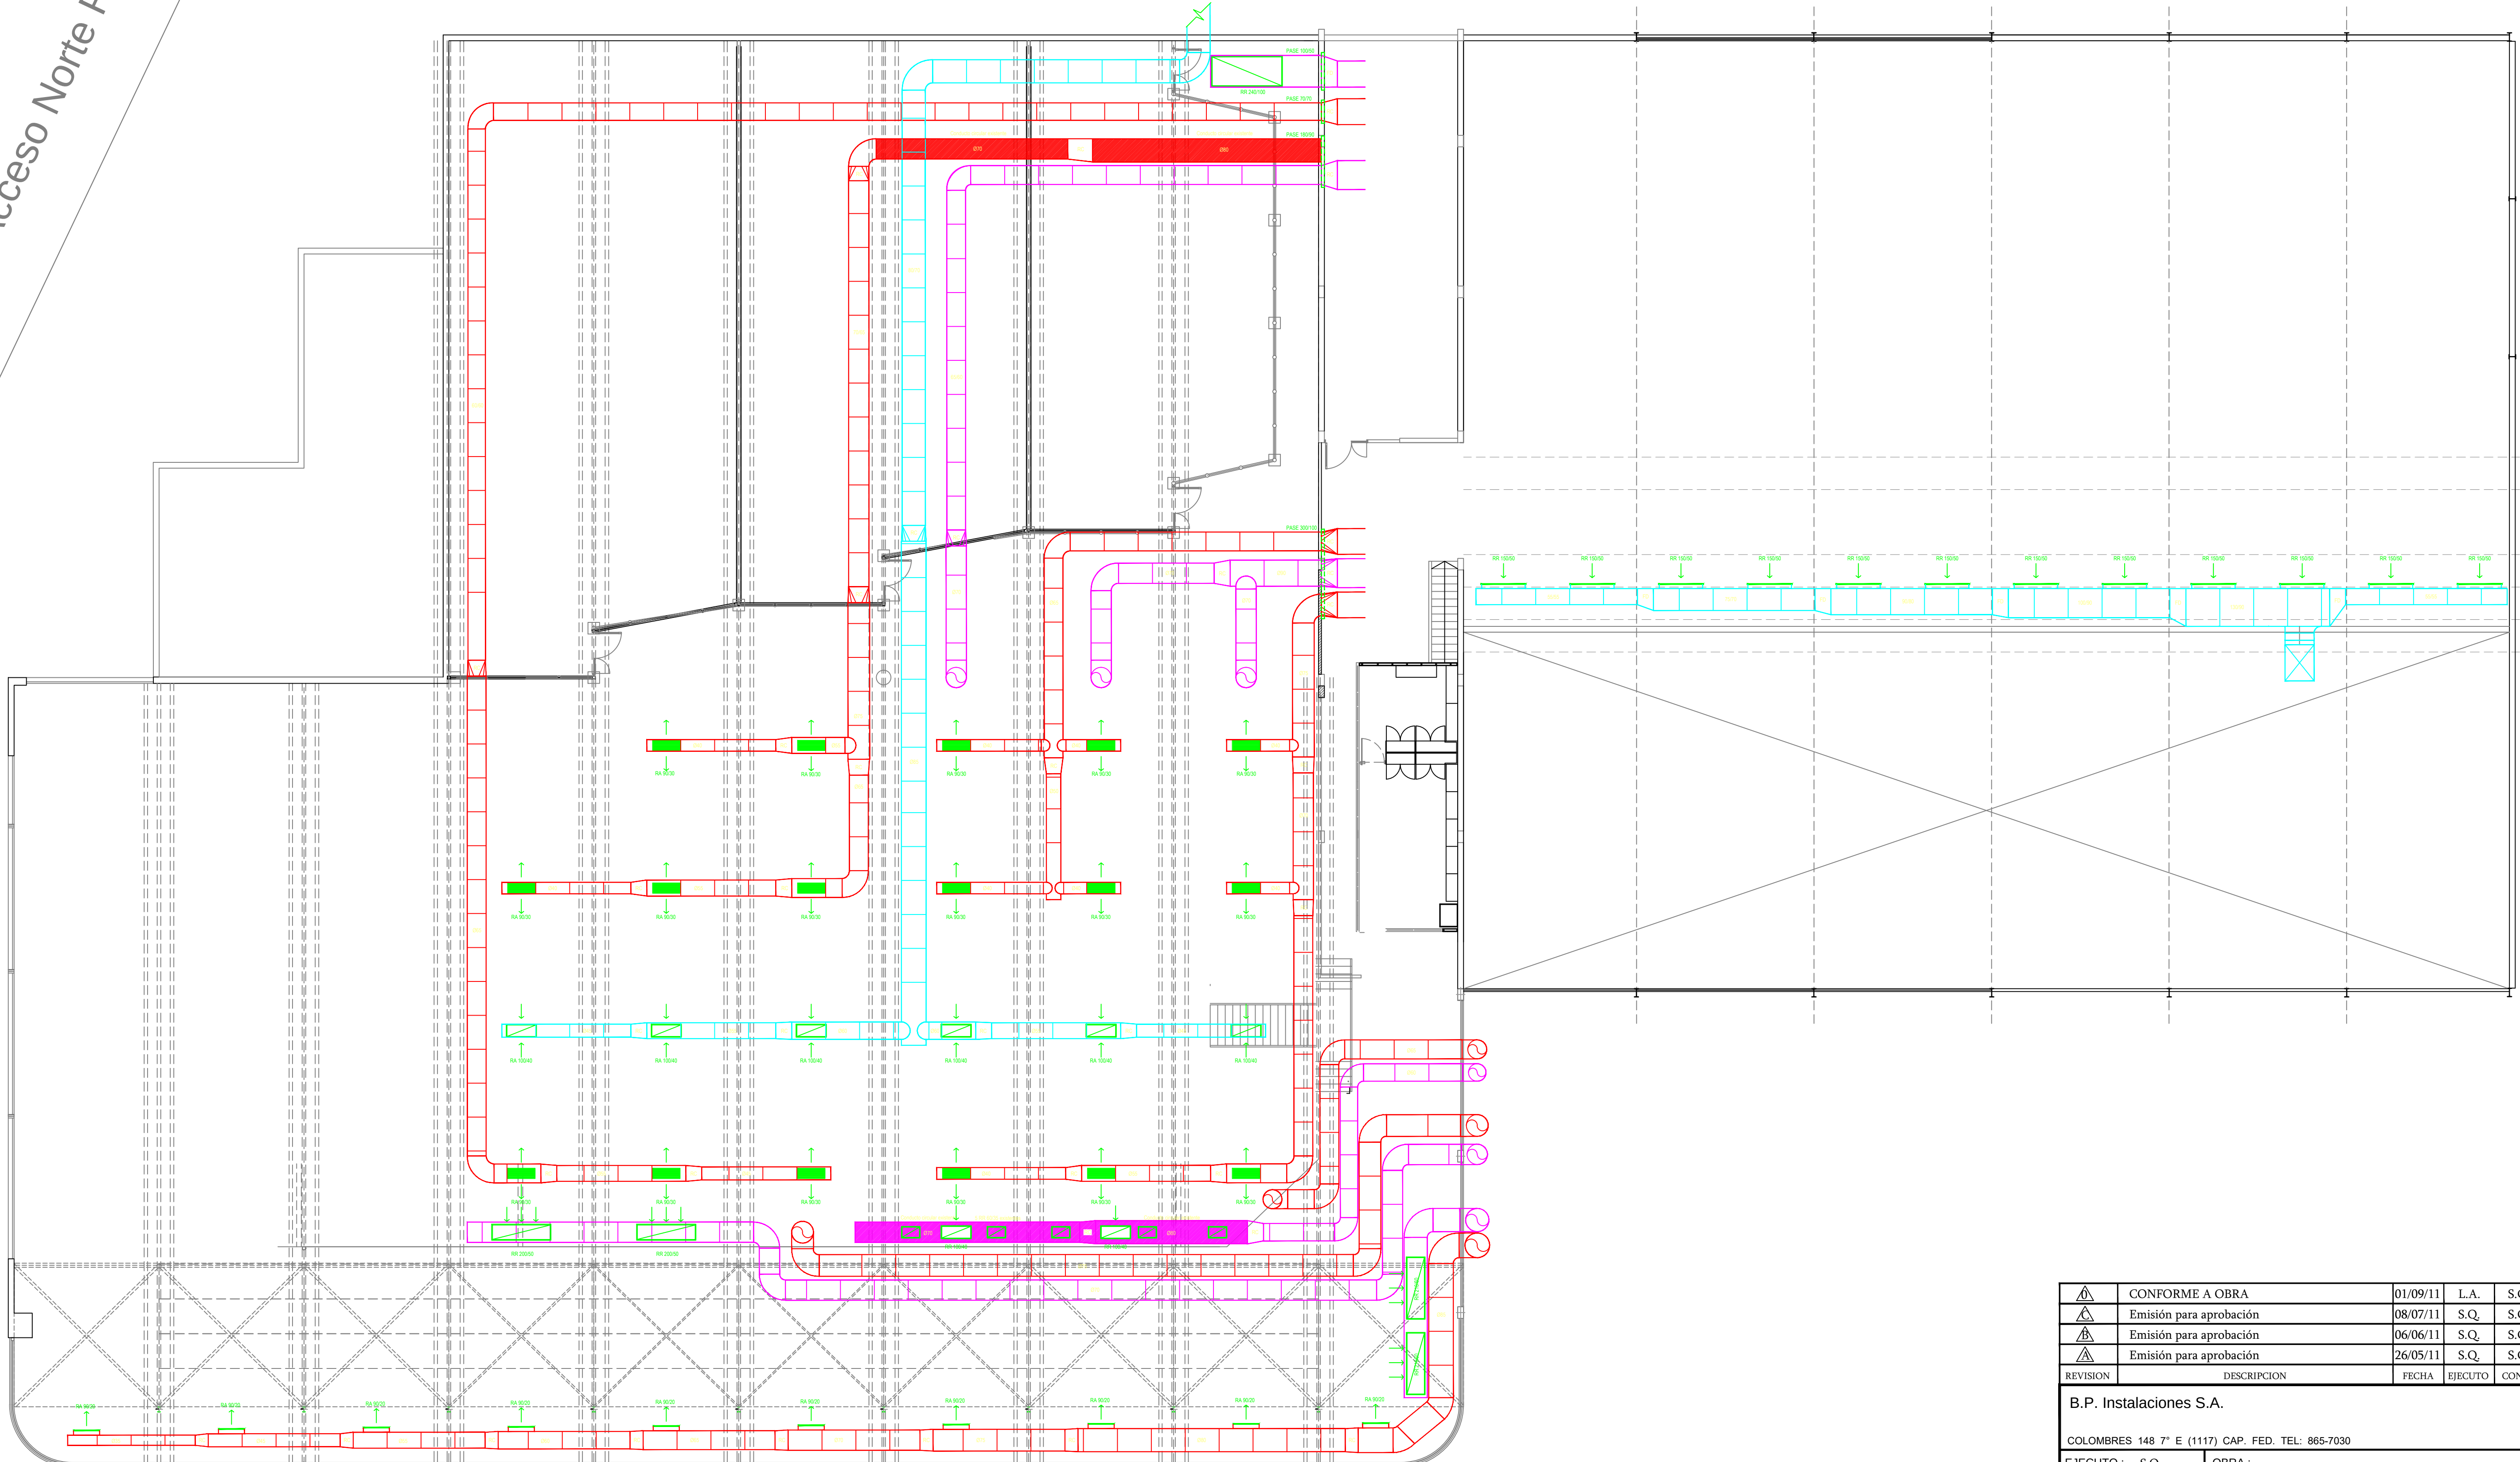

	CONFORME A OBRA	01/09/11	L.A.	S.G.	
	Emisión para aprobación	08/07/11	S.Q.	S.G.	
	Emisión para aprobación	06/06/11	S.Q.	S.G.	
	Emisión para aprobación	26/05/11	S.Q.	S.G.	
REVISIÓN	DESCRIPCION	FECHA	EJECUTO	CONTR.	APROBO
B.P. Instalaciones S.A. COLOMBRES 148 7° E (1117) CAP. FED. TEL: 865-7030 					
EJECUTO : S.Q.	OBRA : N° 1553 MEGATLON PILAR DESIGNACION : Instalacion Termomecanica SISTEMA ROOF TOP - VENTILACIONES NIVEL DOBLE ALTURA				
PROYECTO : S.G.					
CONTROLO : S.G.					
APROBO :					
FECHA : 08/07/2011					
ESCALA : 1:100					
EMISION : 	PLANO N° : IT - CO - 03				